ANMÄRKNING

Dragning i bad, och kök redovisas på ritn. VS 5

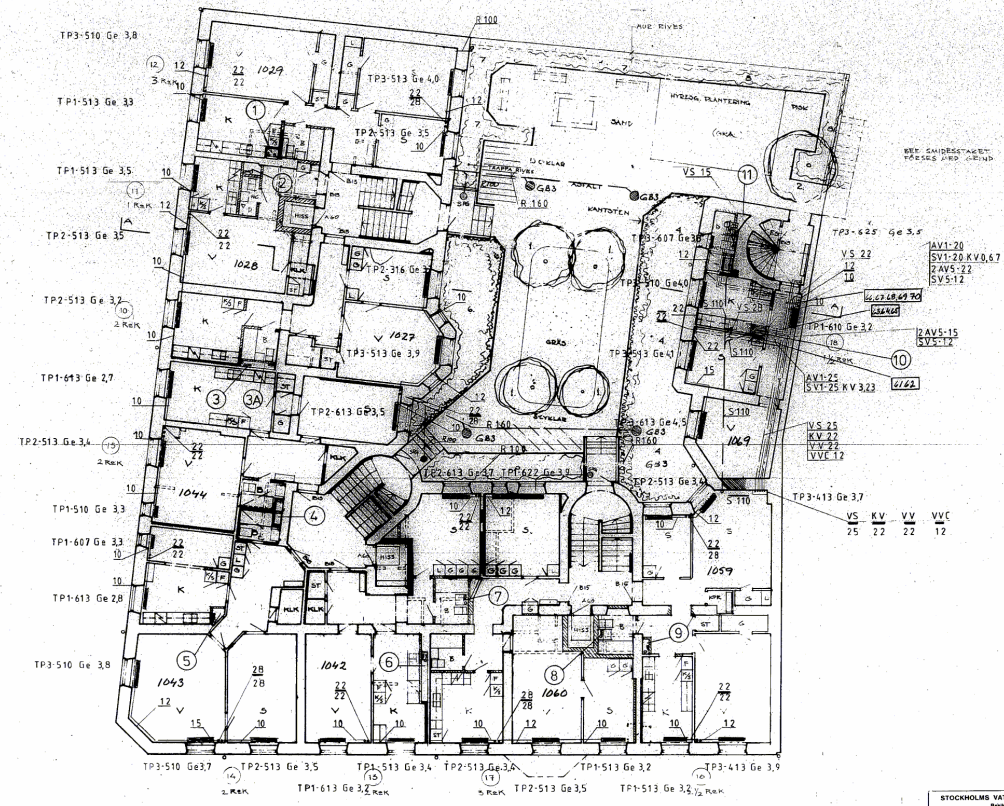

AB SVENSK VÄRME
Mariehällsvägen 42
181 71 BROMMA Tel. 08 28 26 65

STOCKHOLMS VATTEN- OCH AVLOPPSVERK
Reskningssektionen

Installationen får utföras enligt denna handling sedan BYGGNADSLOV ERHÅLLITS.

Stockholm 81 04 16 [illegible]

RELATIONSRITNING

SIAB

REV	ANT	ÄNDER	DATUM	SIGN

AB FAMILJEBOSTÄDER · STHLM
B:T ERIKSGATAN 44 · 08/54 18 20

KV SKRUVEN NR 2
OMBYGGNADSRITNING
VÅN 1 TR
SKALA 1:100

810210 | 177 | VS 2

gab 24 X